

1

BURGERSTRASSE



Zugang

Zufahrt

UMKEHRPLATZ

KÜRNBERGBLICK

1A

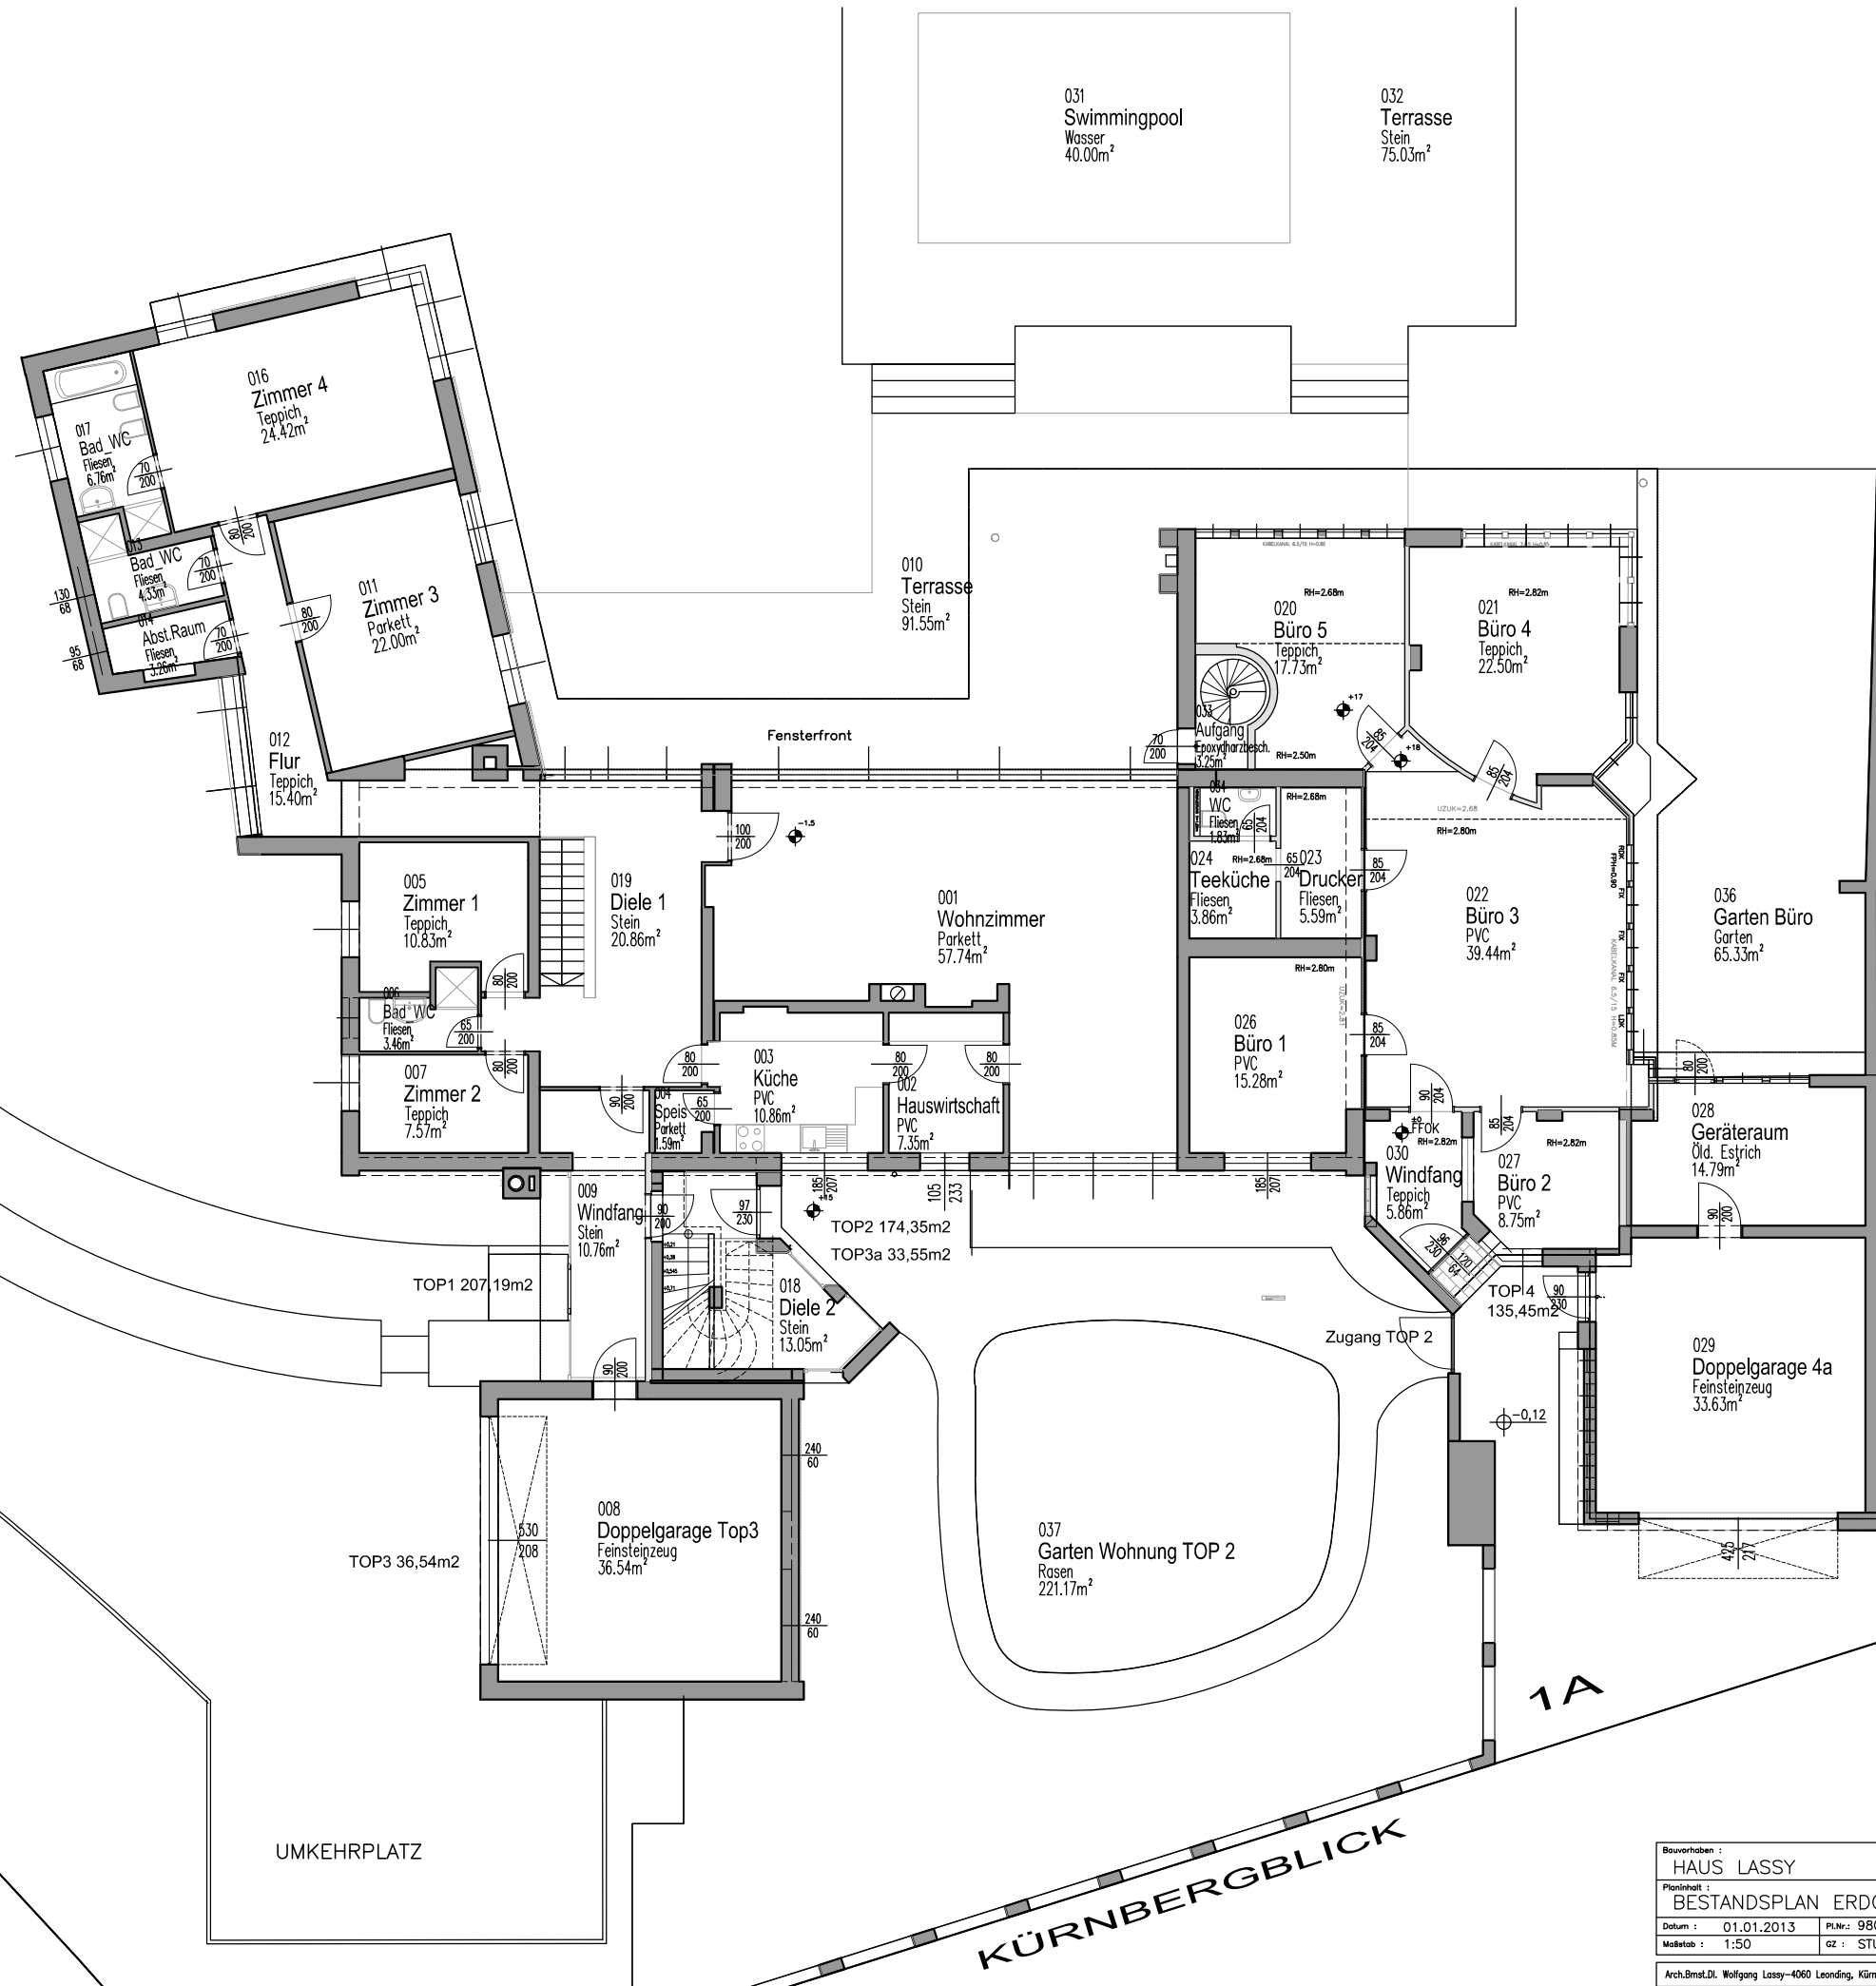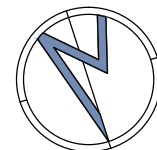

Bauvorhaben : HAUS LASSY			T Y P U M P L A N LASSY
Planinhalt : BESTANDSPLAN ERDGESCHOSS			
Datum : 01.01.2013	PLAN: 9806/58	BJT n2	
Maßstab : 1:50	GZ : STU		
Arch.Bmst.Dl. Wolfgang Lassy-4060 Leonding, Kürnbergblick 1a-t 0664 308 27 07 architekt@lassy.cc			

ARCHITEXT
LASSY