





Bruttogrundrissfläche 260,0m²
Nutzfläche Top 2 OG 207,9 m²

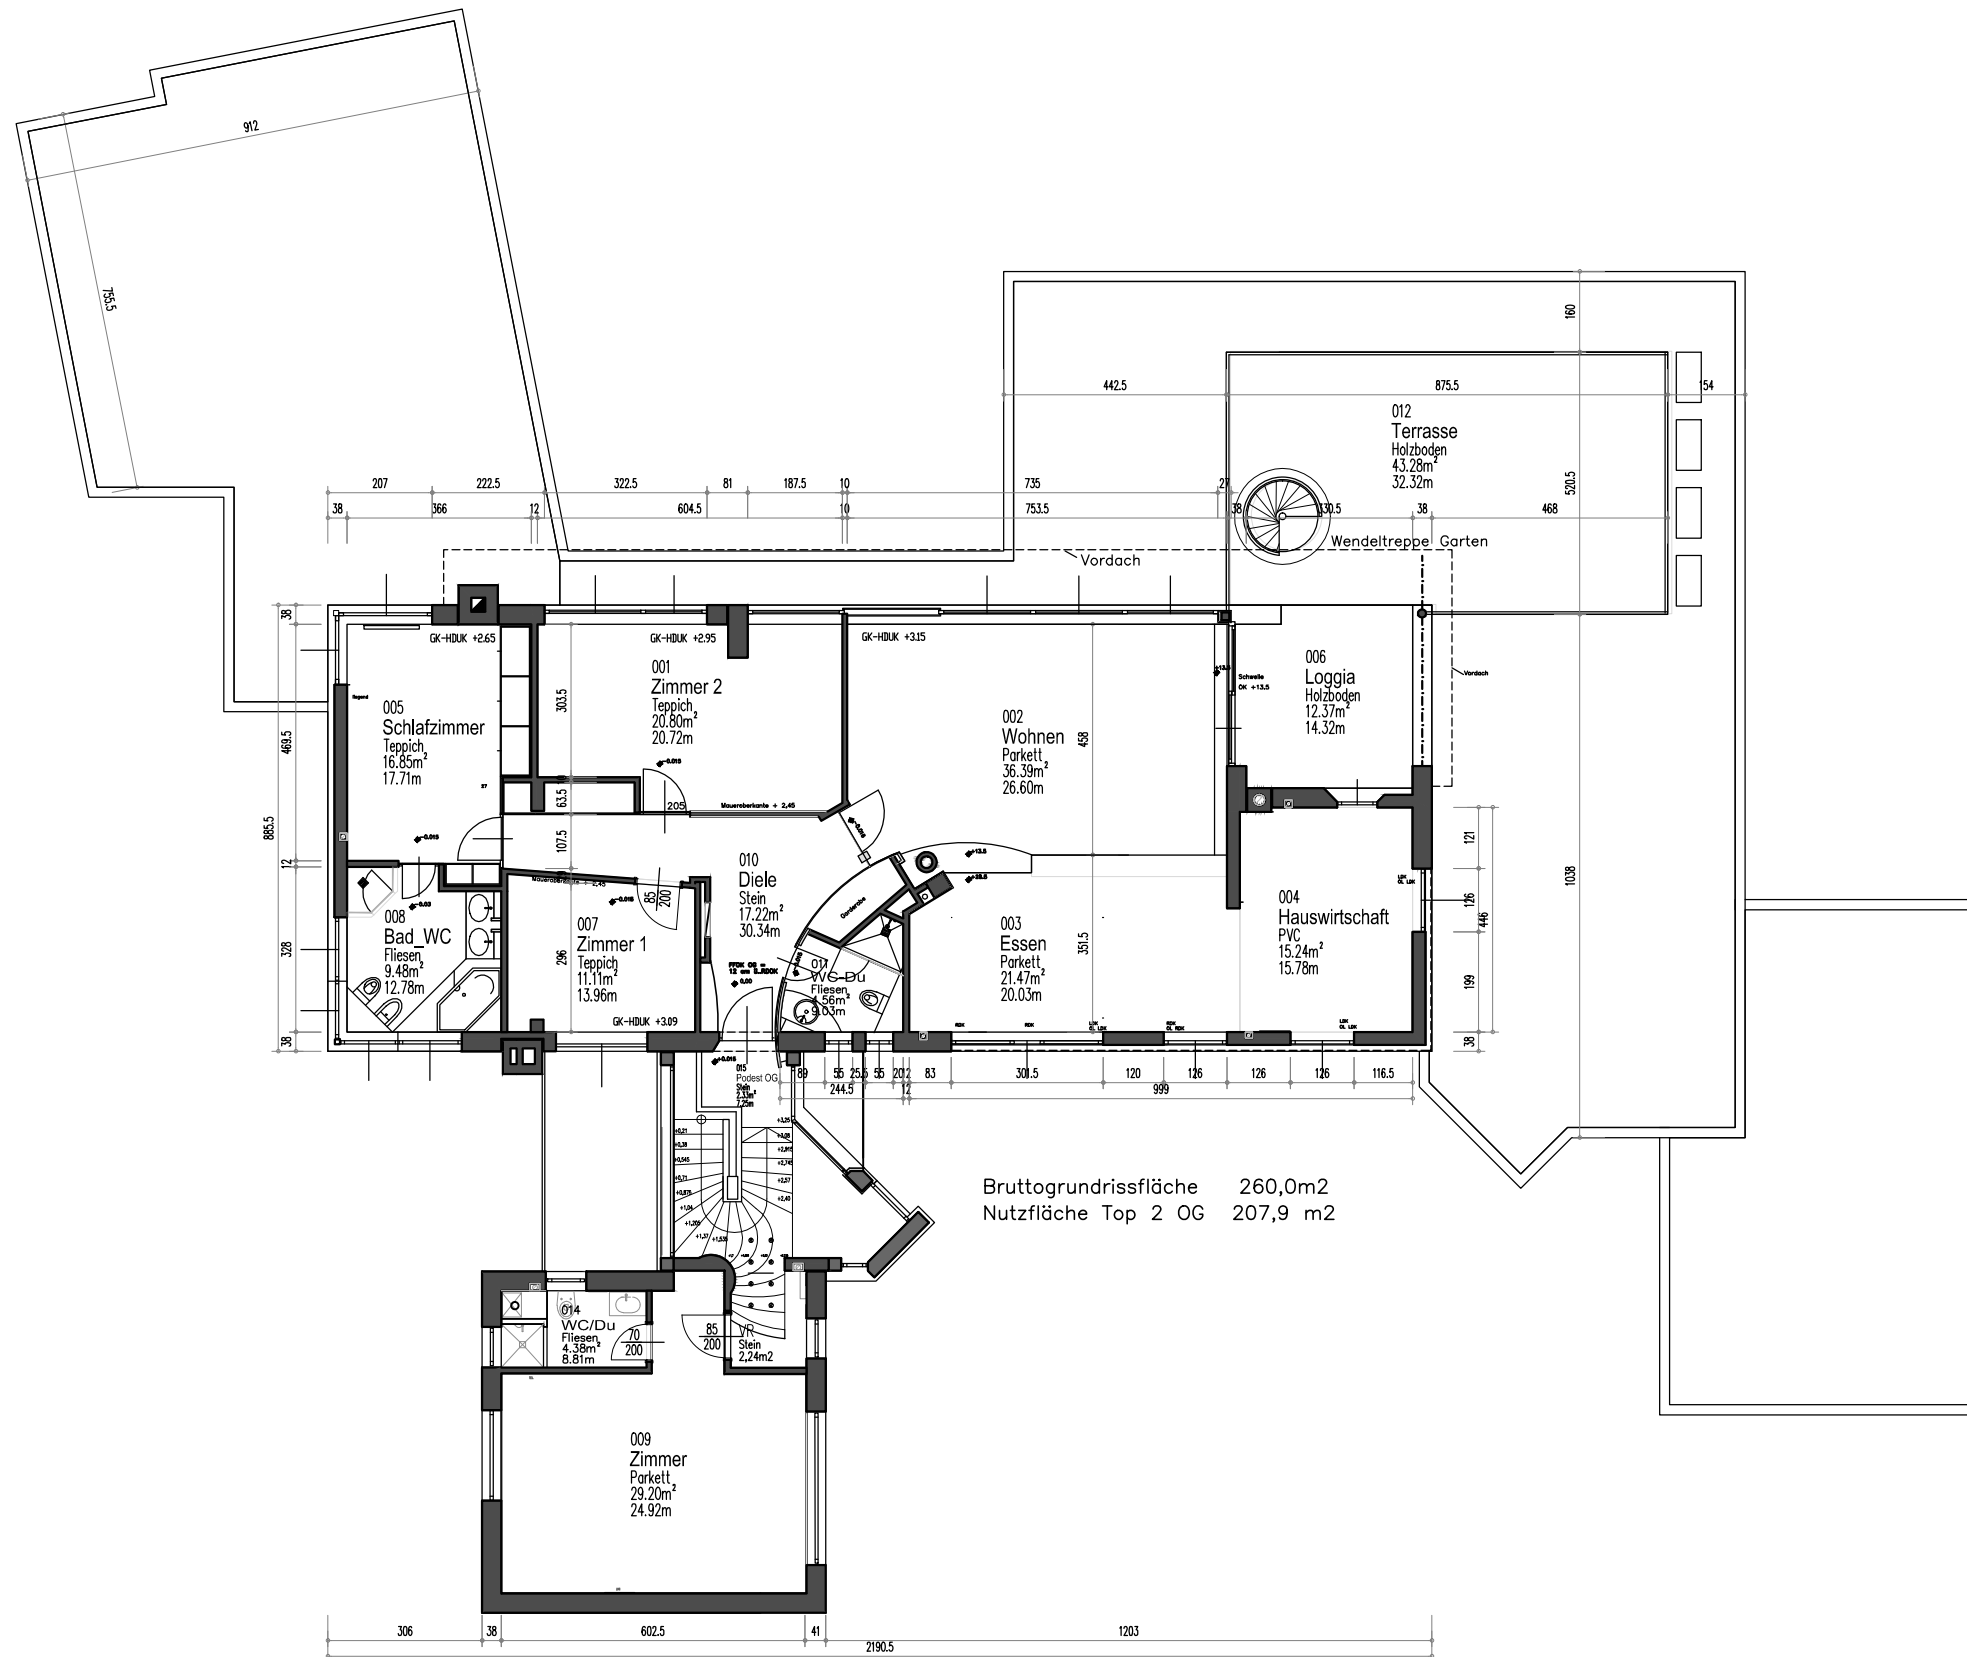

Bauvorhaben : HAUS LASSY			 LASSY
Planinhalt : BESTANDSPLAN OBERGESCHOSS			
Datum : 01.01.2013	Pl.Nr.: 9806/59	0,17 m ²	
Maßstab : 1:50	GZ : STU		
Arch.Bmat.DL Wolfgang Lassy-4060 Leonding, Kürnbergblick 1a-t 0664 308 27 07 architekt@lassy.cc			

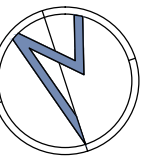