


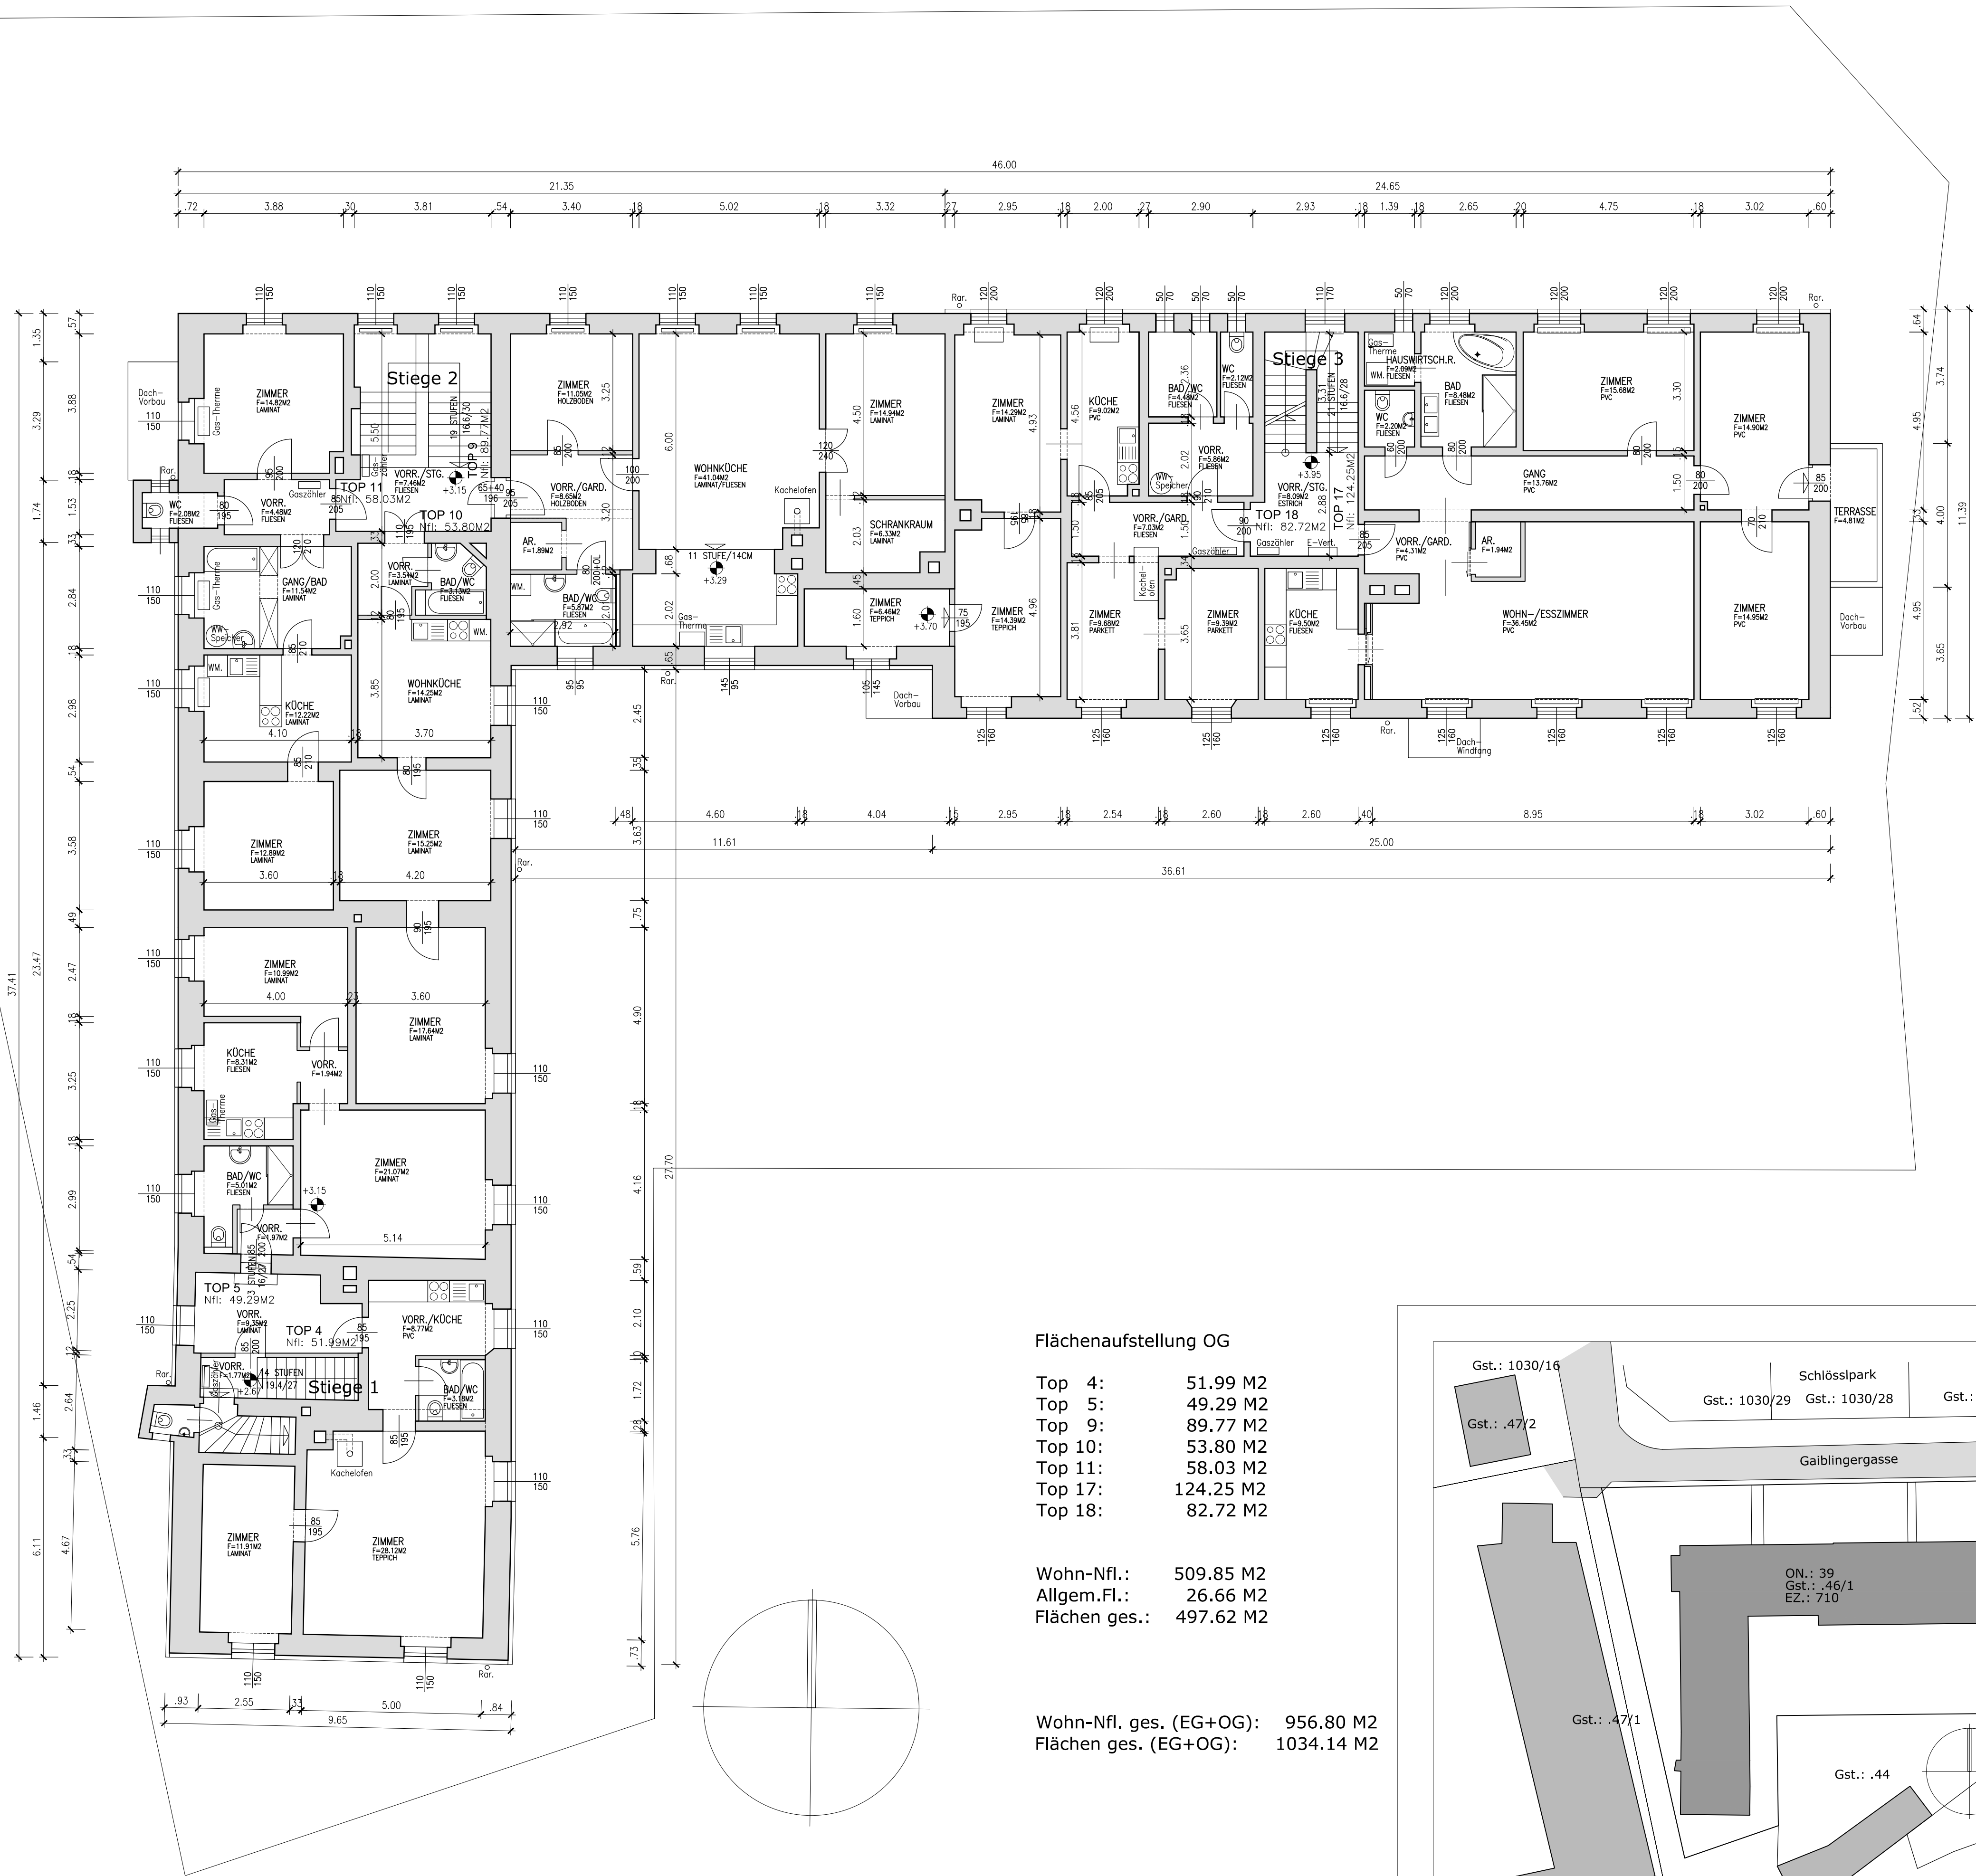


Flächenaufstellung OG

Top 4:	51.99 M2
Top 5:	49.29 M2
Top 9:	89.77 M2
Top 10:	53.80 M2
Top 11:	58.03 M2
Top 17:	124.25 M2
Top 18:	82.72 M2

Wohn-Nfl.:	509.85 M2
Allgem.Fl.:	26.66 M2
Flächen ges.:	497.62 M2

Wohn-Nfl. ges. (EG+OG):	956.80 M2
Flächen ges. (EG+OG):	1034.14 M2

Grundriss Obergeschoss

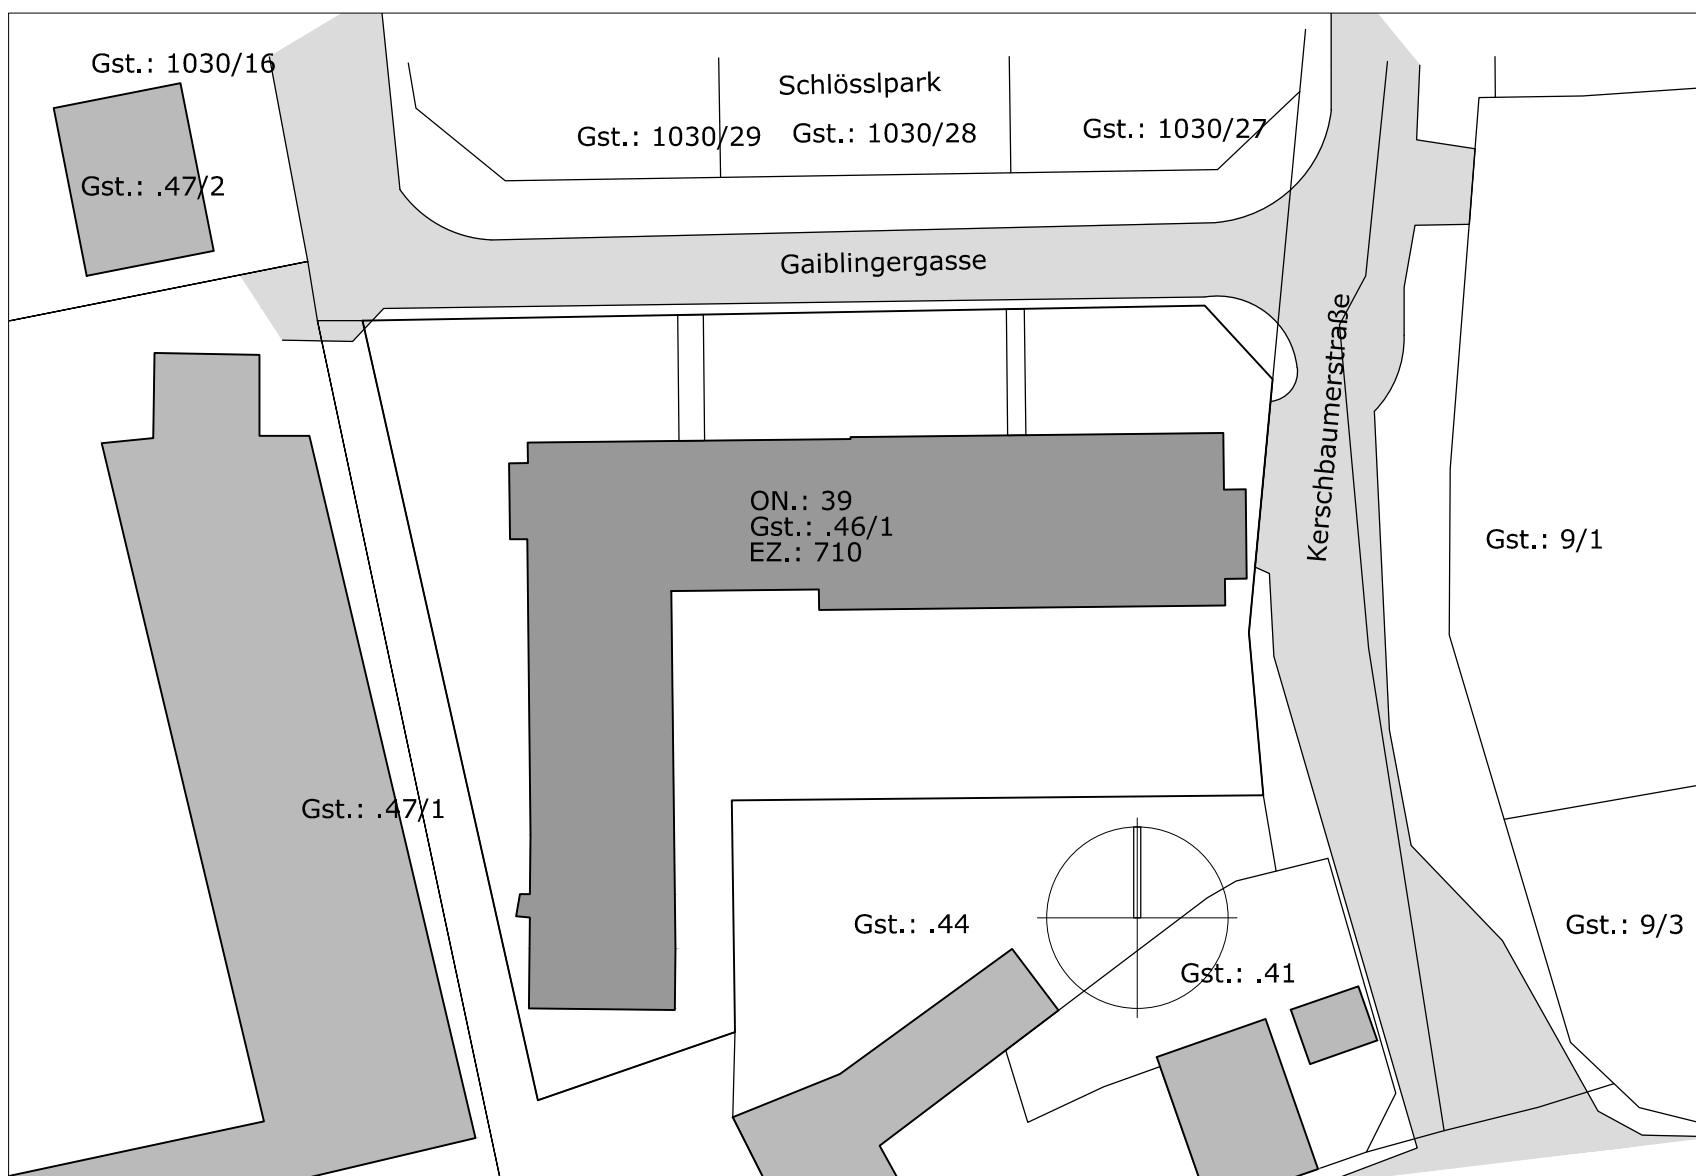

Lageplan/genordet M 1:500

PLANART

Bestandsplan

des Mehrparteien-Wohnhauses in der
Gaiblingergasse 39
3100 Stattersdorf
GRDSTK-NR.: 46/1, EZ.: 710
KAT.GEM.: 19583 Stattersdorf

PARIE

PLANINHALT

Grundriss-OG, Lageplan

MASSTAB	DATUM	PLANNR REV. REV.DATUM
1:100 / 1:500	21. Sept. 2023	WH-Stattdf-BPL_2309-2 0 -
HÖHENLAGE	PLANGRÖSSE	GEZ.
±0.00: = 276.95 ü.MH.	970X594 MM	PK

GRUNDSTÜCKSEIGENTÜMER UND WOHNUNGSMITTEIGENTÜMER

Lt. Miteigentümerliste

BEHÖRDE

PLANVERFASSER:

Architekt DI. Peter Kitter
3012 Wolfsgraben
Tel.: 0650/3242068
e-mail: kontakt@raumpilot.at